


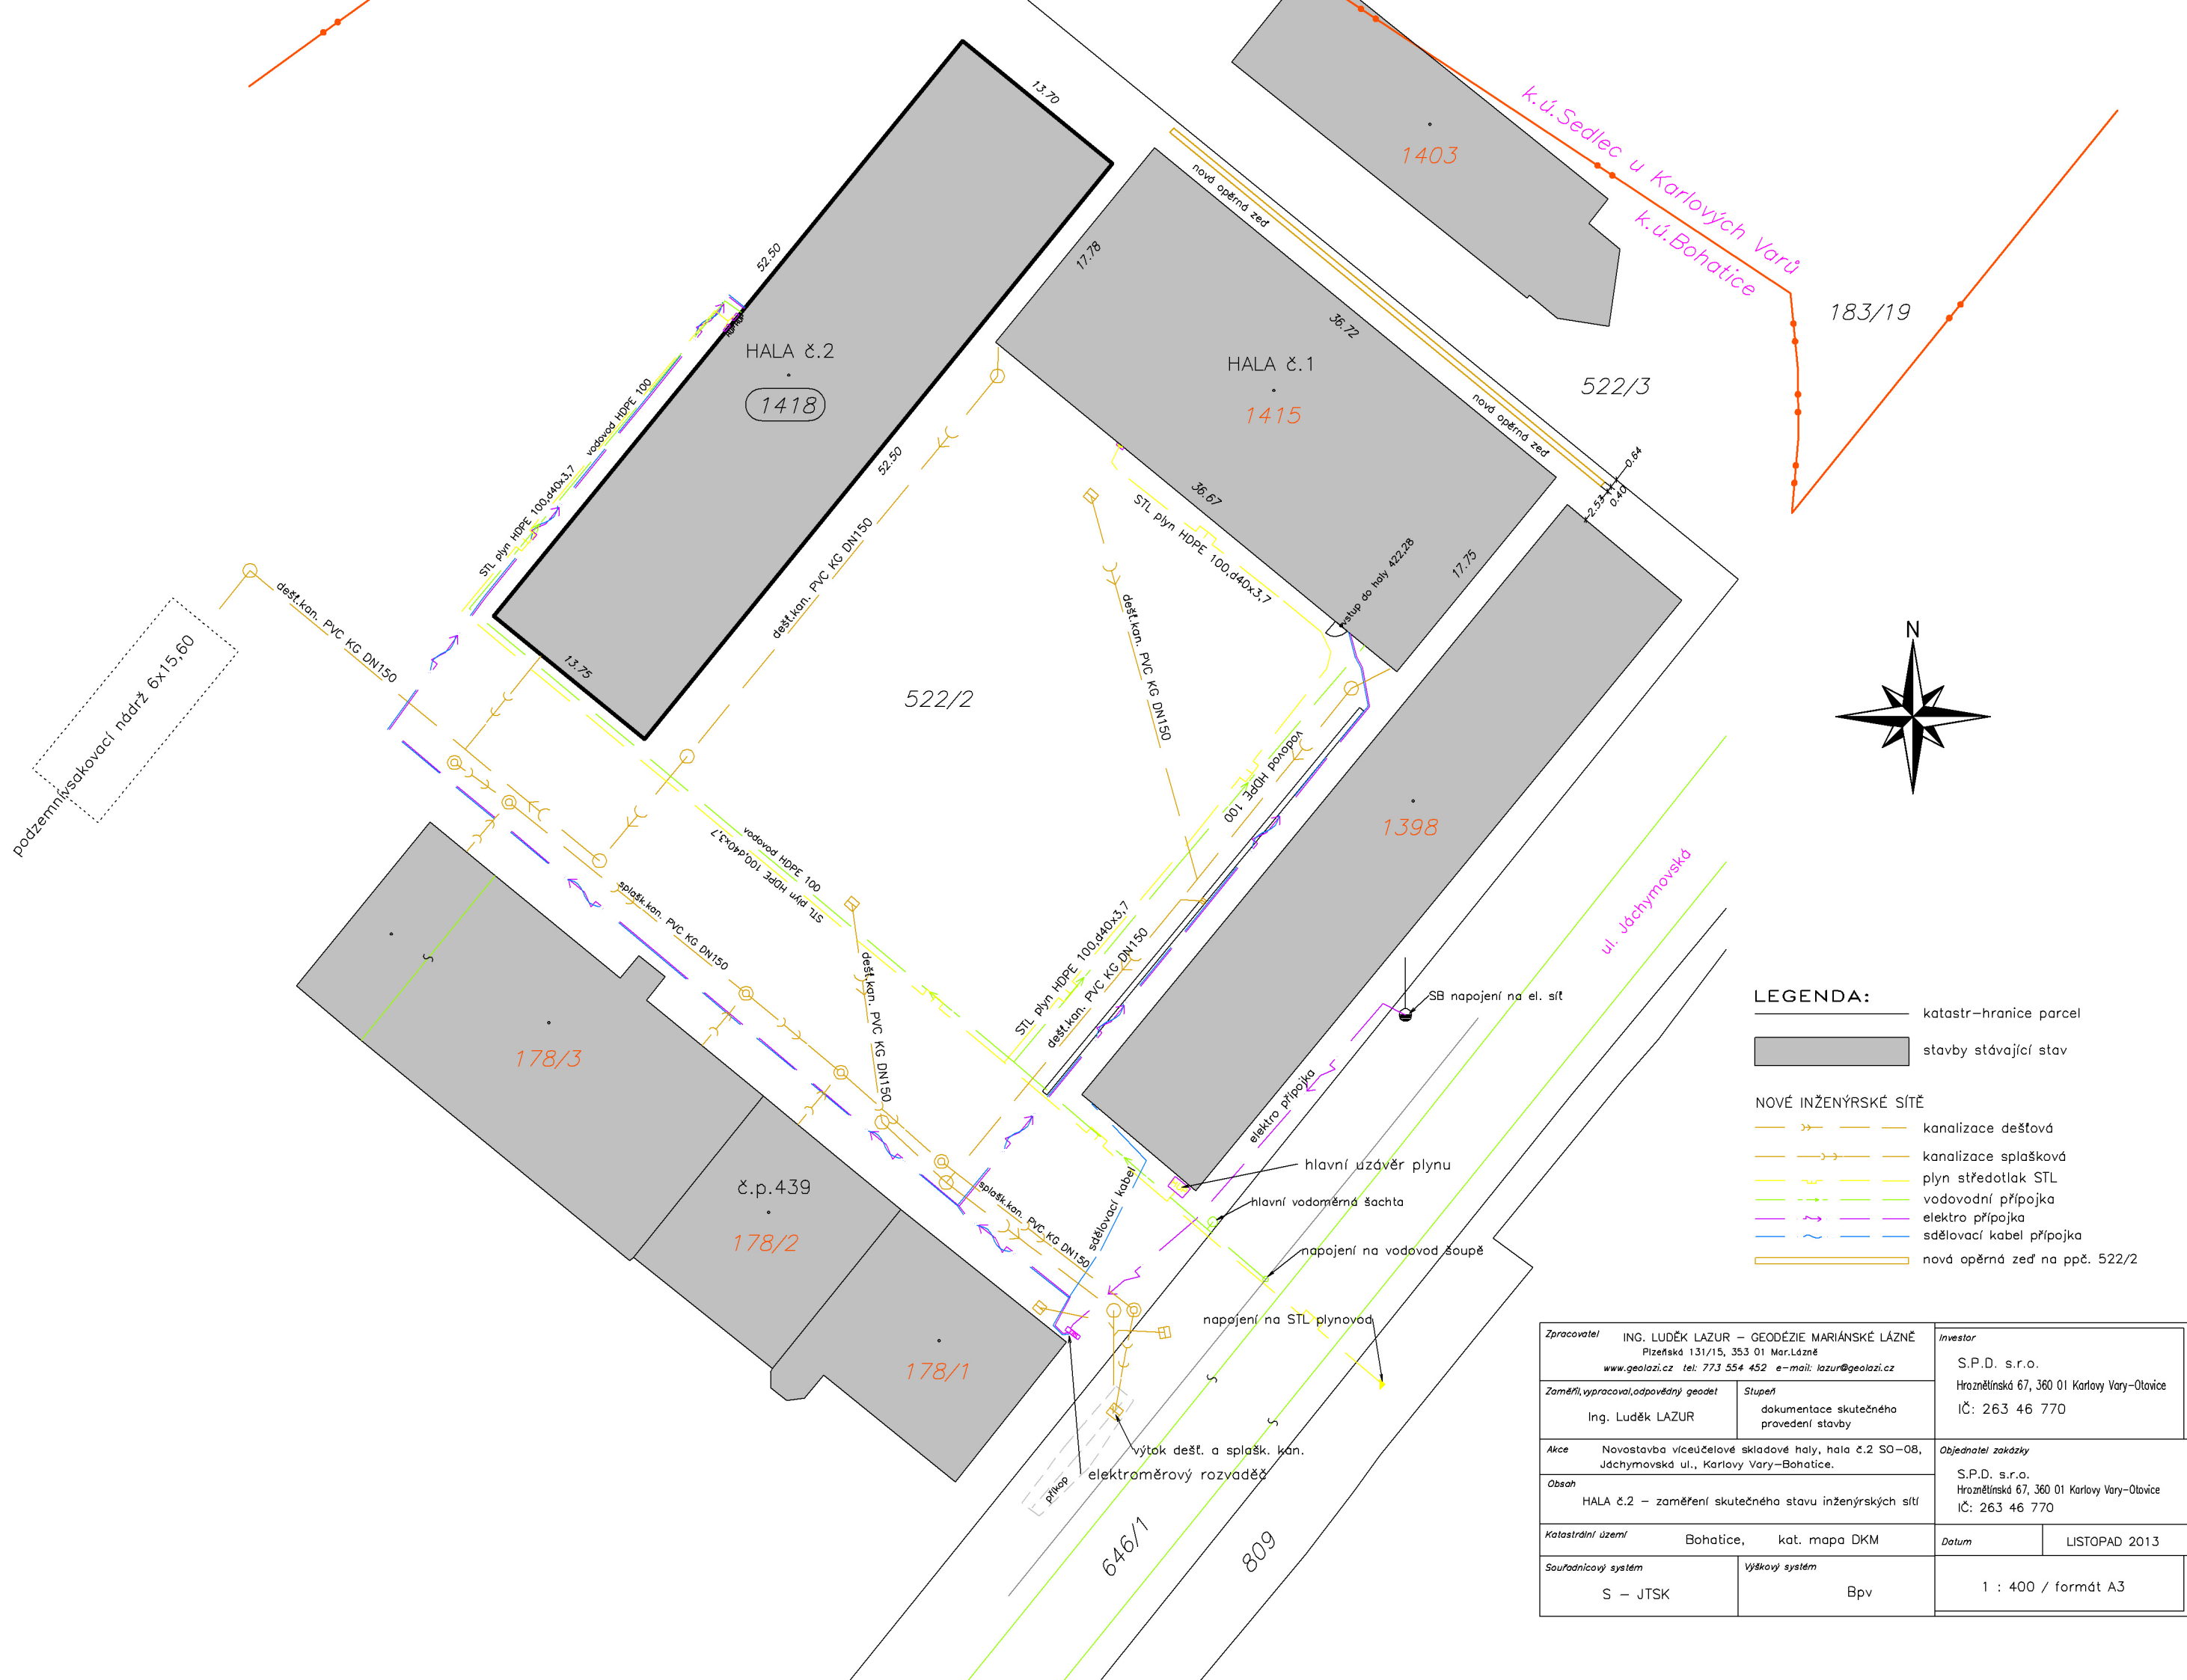

LEGENDA:

- katastr–hranice parcel
- stavby stávající stav

NOVÉ INŽENÝRSKÉ SÍTĚ

- kanalizace dešťová
- kanalizace splašková
- plyn středotlak STL
- vodovodní přípojka
- elektro přípojka
- sdělovací kabel přípojka
- nová opěrná zeď na ppč. 522/2

Zpracovatel ING. LUDĚK LAZUR – GEODÉZIE MARIÁNSKÉ LÁZNĚ Plzeňská 131/15, 353 01 Mar.Lázně www.geolazi.cz tel: 773 554 452 e-mail: lazur@geolazi.cz		Investor S.P.D. s.r.o. Hroznětínská 67, 360 01 Karlovy Vary–Otovice IČ: 263 46 770	
Zaměření, vypracoval, odpovědný geodet Ing. Luděk LAZUR	Stupeň dokumentace skutečného provedení stavby	Objednatel zakázky S.P.D. s.r.o. Hroznětínská 67, 360 01 Karlovy Vary–Otovice IČ: 263 46 770	
Akce Novostavba víceúčelové skladové haly, hala č.2 SO–08, Jáchymovská ul., Karlovy Vary–Bohatice.		Datum LISTOPAD 2013	
Obsah HALA č.2 – zaměření skutečného stavu inženýrských sítí		Výškový systém Bpv	
Katastrální území Bohatice, kat. mapa DKM		1 : 400 / formát A3	
Souřadnicový systém S – JTSK			